


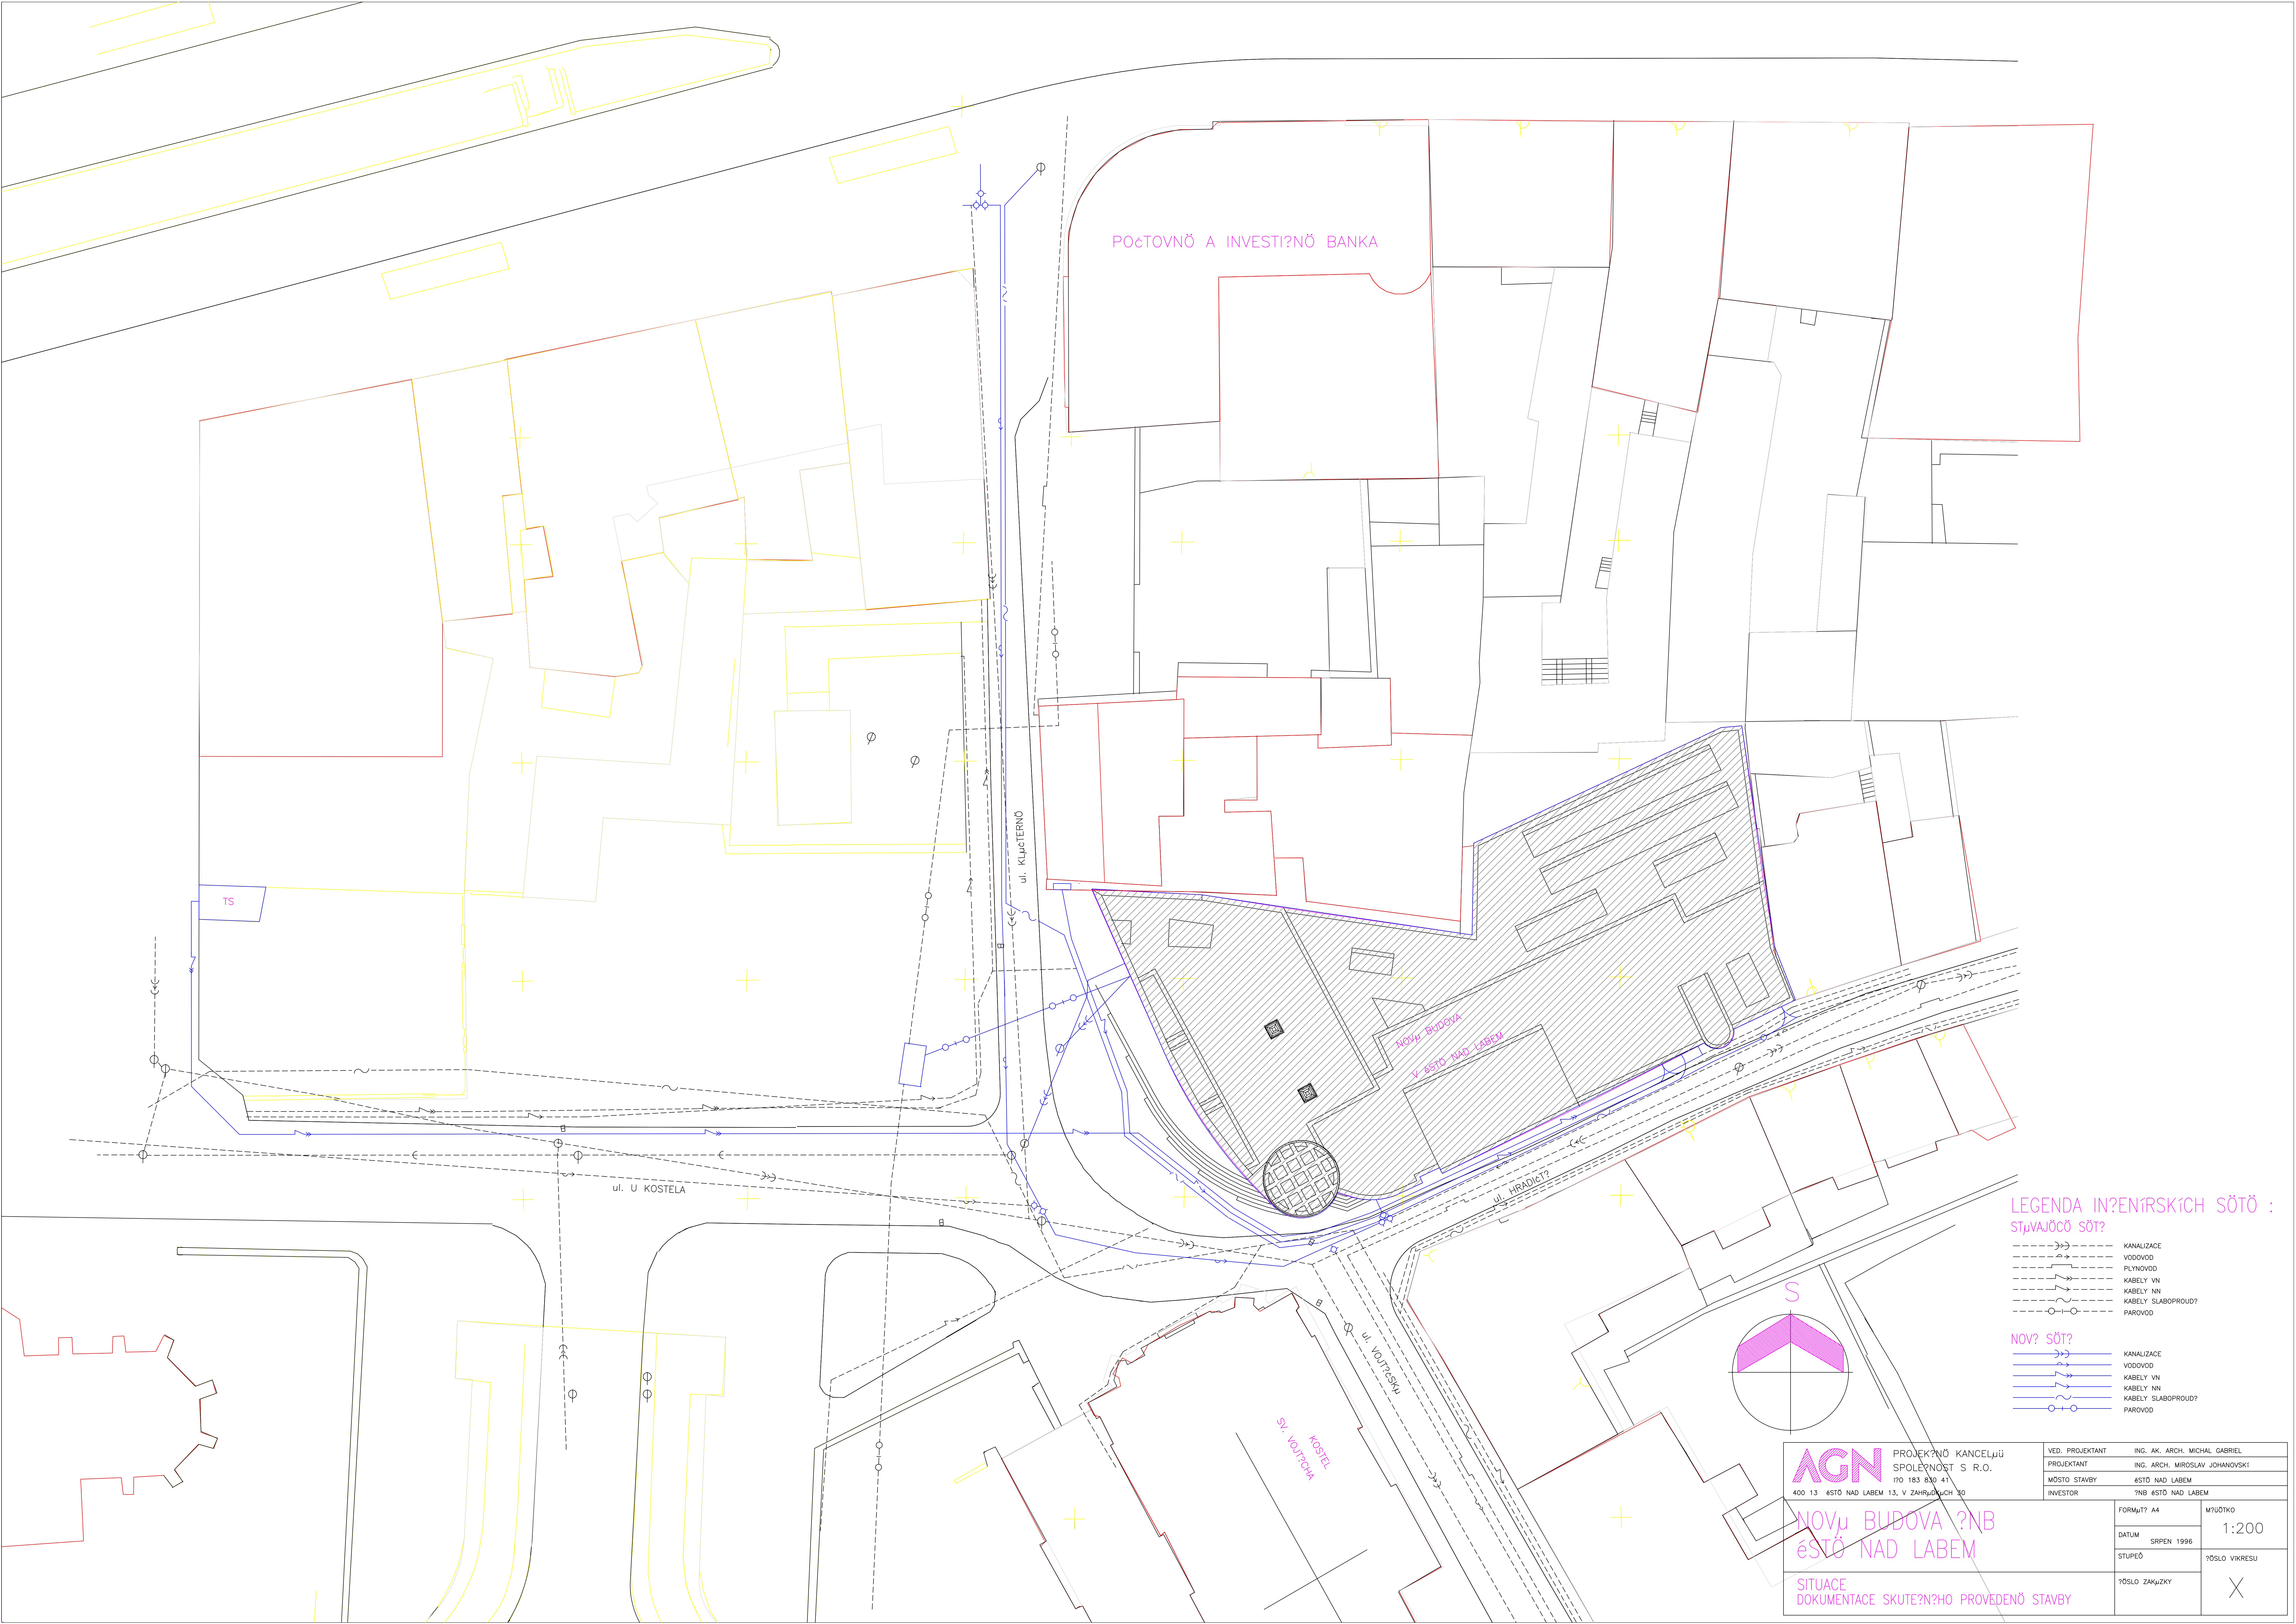


LEGENDA INŽENÝRSKÝCH SÍTÍ :
STÁVAJÍCÍ SÍT?

- KANALIZACE
- VODOVOD
- PLYNOVOD
- KABELY VN
- KABELY NN
- KABELY SLABOPROUD?
- PAROVOD

NOVÉ SÍT?

- KANALIZACE
- VODOVOD
- KABELY VN
- KABELY NN
- KABELY SLABOPROUD?
- PAROVOD

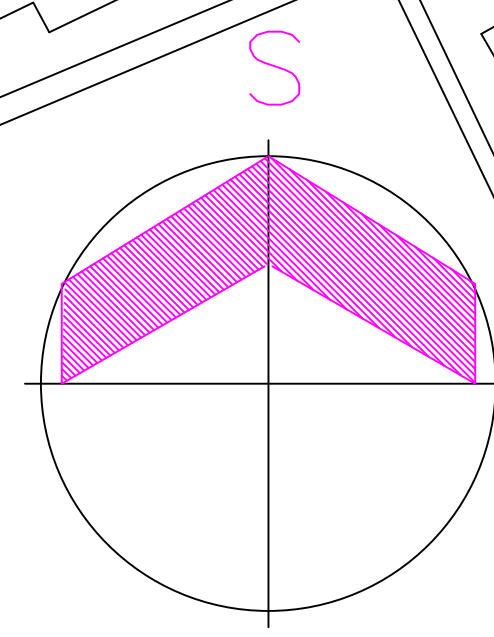

AGN 400 13 6STĚ NAD LABEM 13, V ZAHRADEKACH 30	PROJEKČNÍ KANCELÁŘ SPOLÉBNOST S R.O. IČO 183 830 41		VED. PROJEKTANT	ING. AK. ARCH. MICHAL GABRIEL	
			PROJEKTANT	ING. ARCH. MIROSLAV JOHANOVSKÝ	
			MÍSTO STAVBY	6STĚ NAD LABEM	
			INVESTOR	TNB 6STĚ NAD LABEM	
NOVÁ BUDOVA TNB 6STĚ NAD LABEM			FORMÁT? A4	MĚRÍTKO	
			DATUM	SRPEN 1996	1:200
			STUPEŇ		POSL VIKRESU
			POSL ZAKÁZKY		X
SITUACE DOKUMENTACE SKUTEČNÉHO PROVEDENÍ STAVBY					