


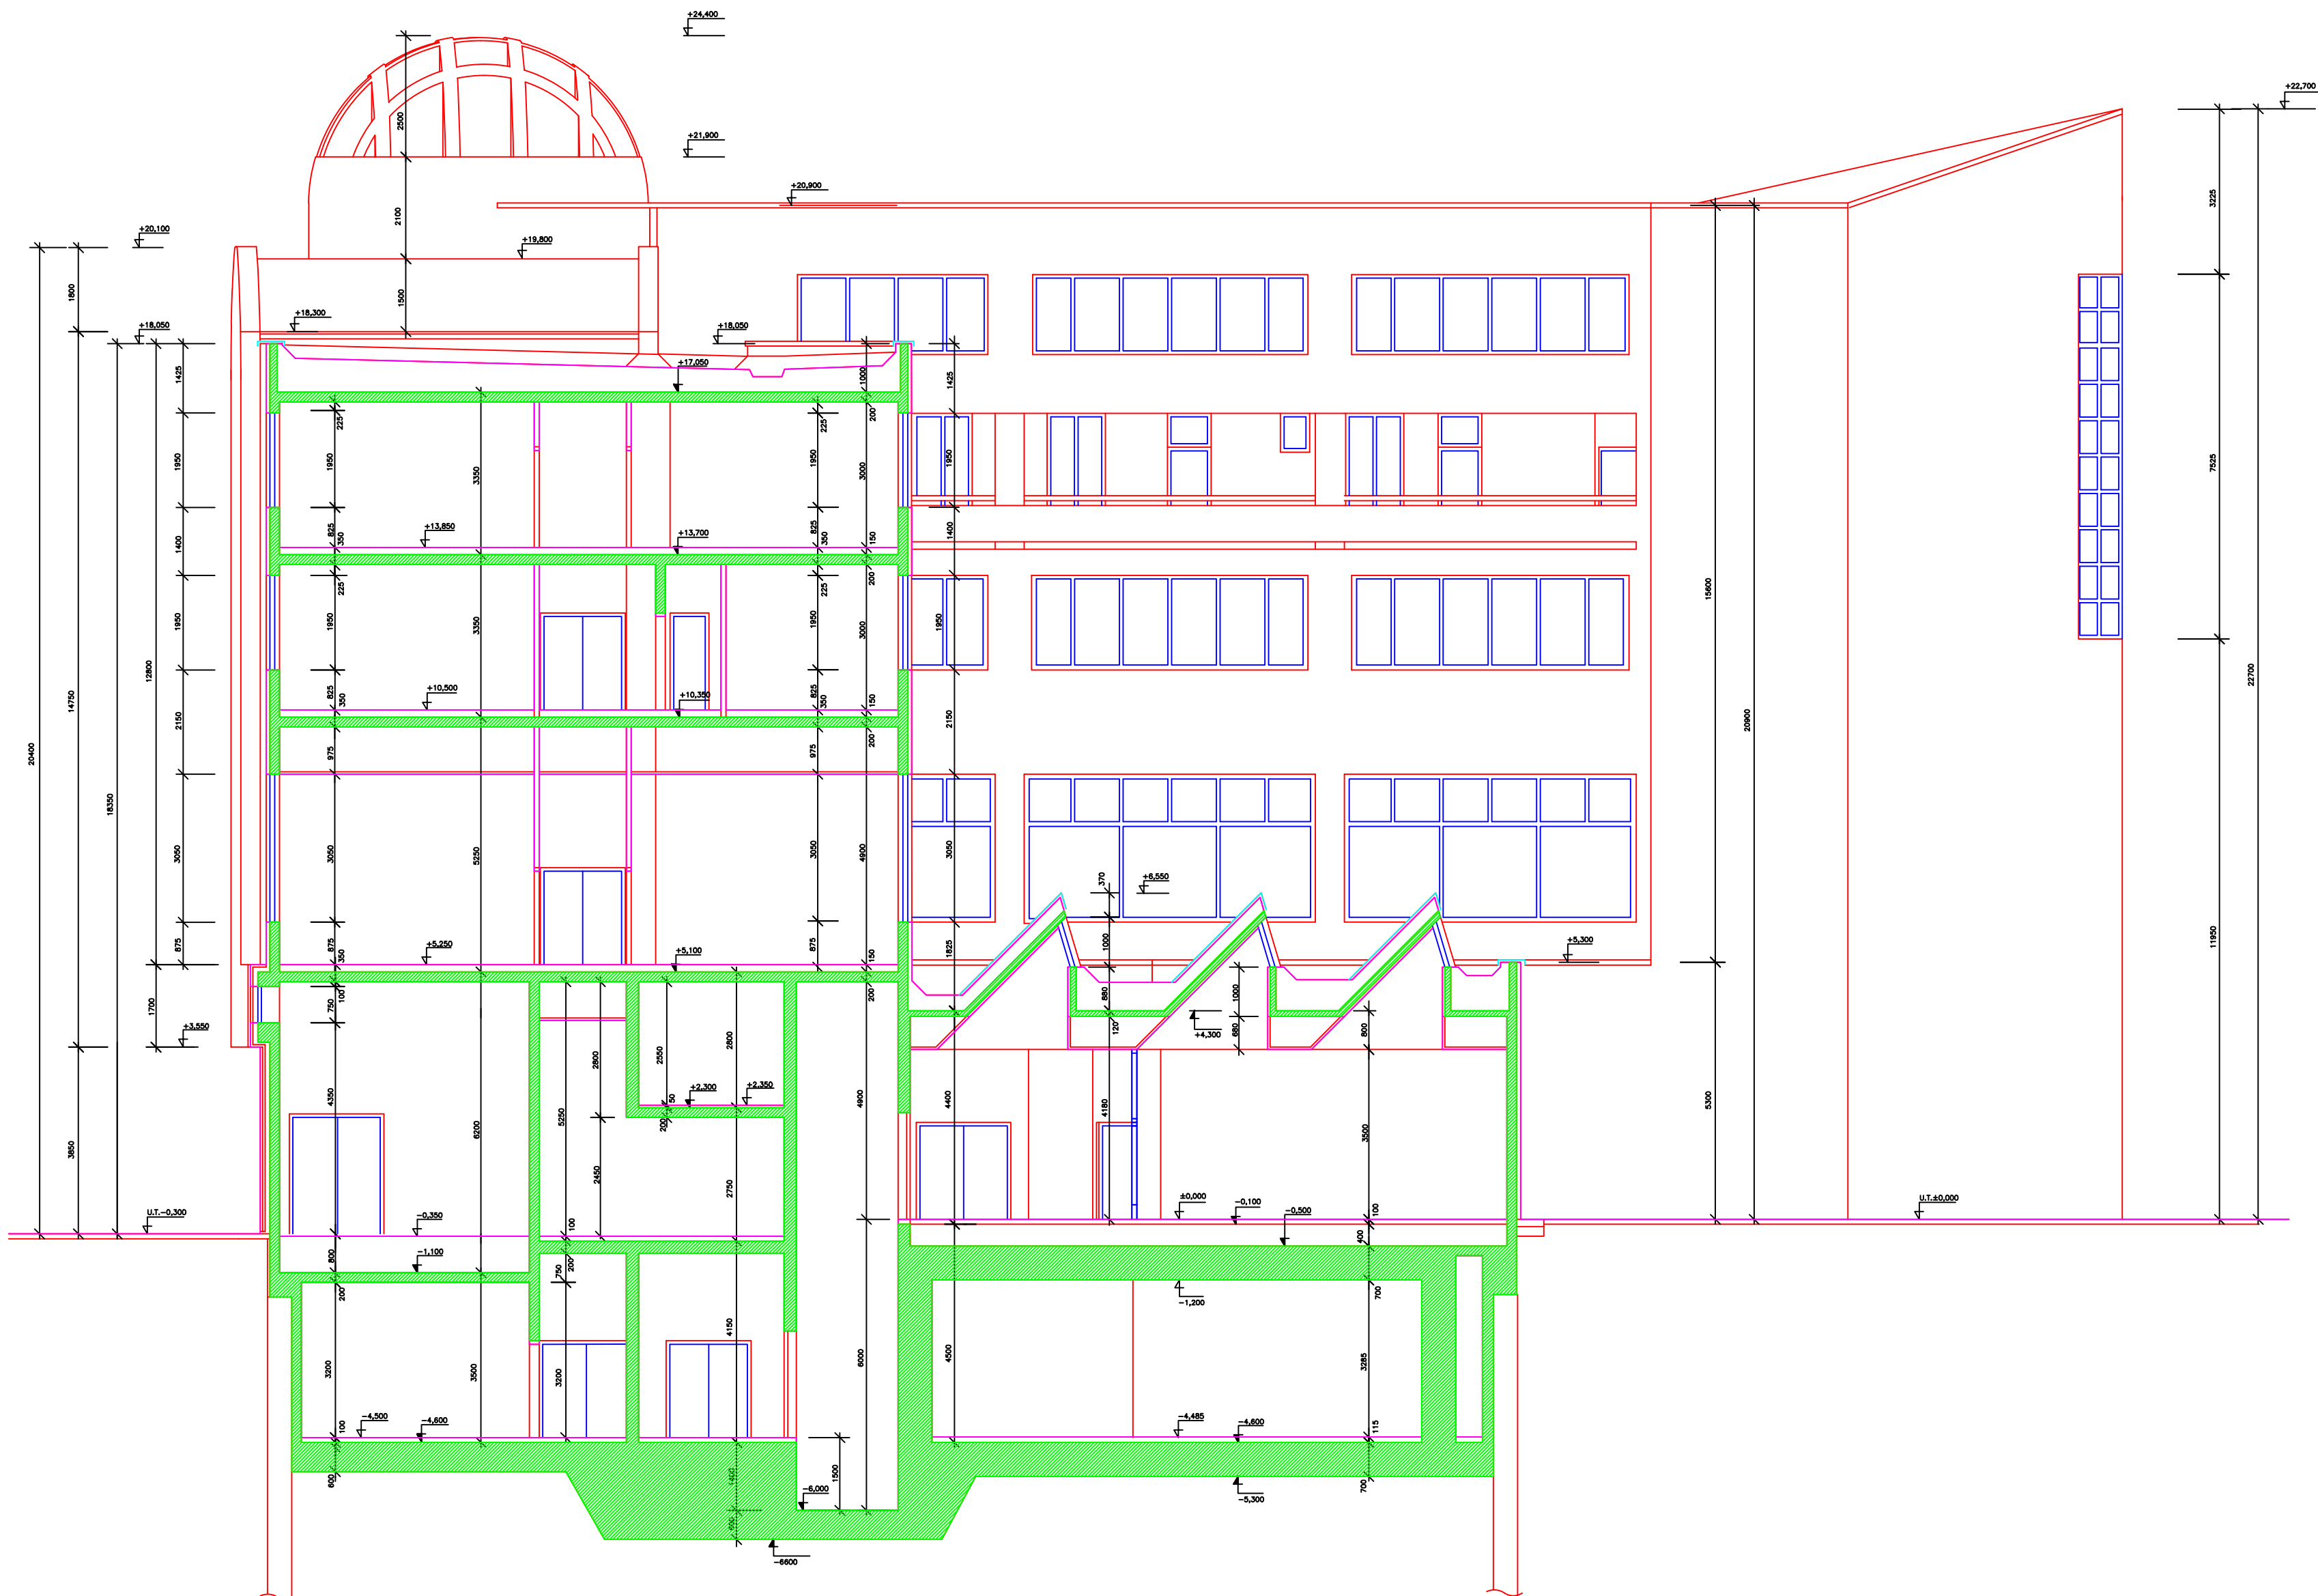

|                                                               |   |                     |                               |
|---------------------------------------------------------------|---|---------------------|-------------------------------|
| <b>AGN</b>                                                    | PROJEKČNÍ KANCELIE<br>SPOLEČNOST S R.O.<br>NO 183 830 41 P. BOX 24<br>400 13 6STO NAD LABEM 13, V ZÁHRADKÁCH 30 | VED. PROJEKTANT     | ING. ARCH. MICHAL GABRIEL     |
|                                                               |   | PROJEKTANT          | ING. ARCH. MIROSLAV JOHANOVIČ |
|                                                               |   | MÍSTO STAVBY        | 6STO NAD LABEM                |
|                                                               |   | INVESTOR            | SBŮS 6STO NAD LABEM           |
| <b>NOVÁ BUDOVA SBŮS<br/>6STO NAD LABEM</b>                    |   | Formát A4           | MĚŘÍTKO                       |
| <b>ŘEZ B-B'</b>                                               |   | DATUM<br>SRPEN 1995 | <b>1:50</b>                   |
| <b>DOKUMENTACE SKUTEČNÉHO PROVEDENÍ STAVBY - STAVEBNÍ ÚST</b> |   | STUPEŇ              | POSOLO VYKRESU                |
|                                                               |   | POSOLO ZAKÁZKY      |                               |