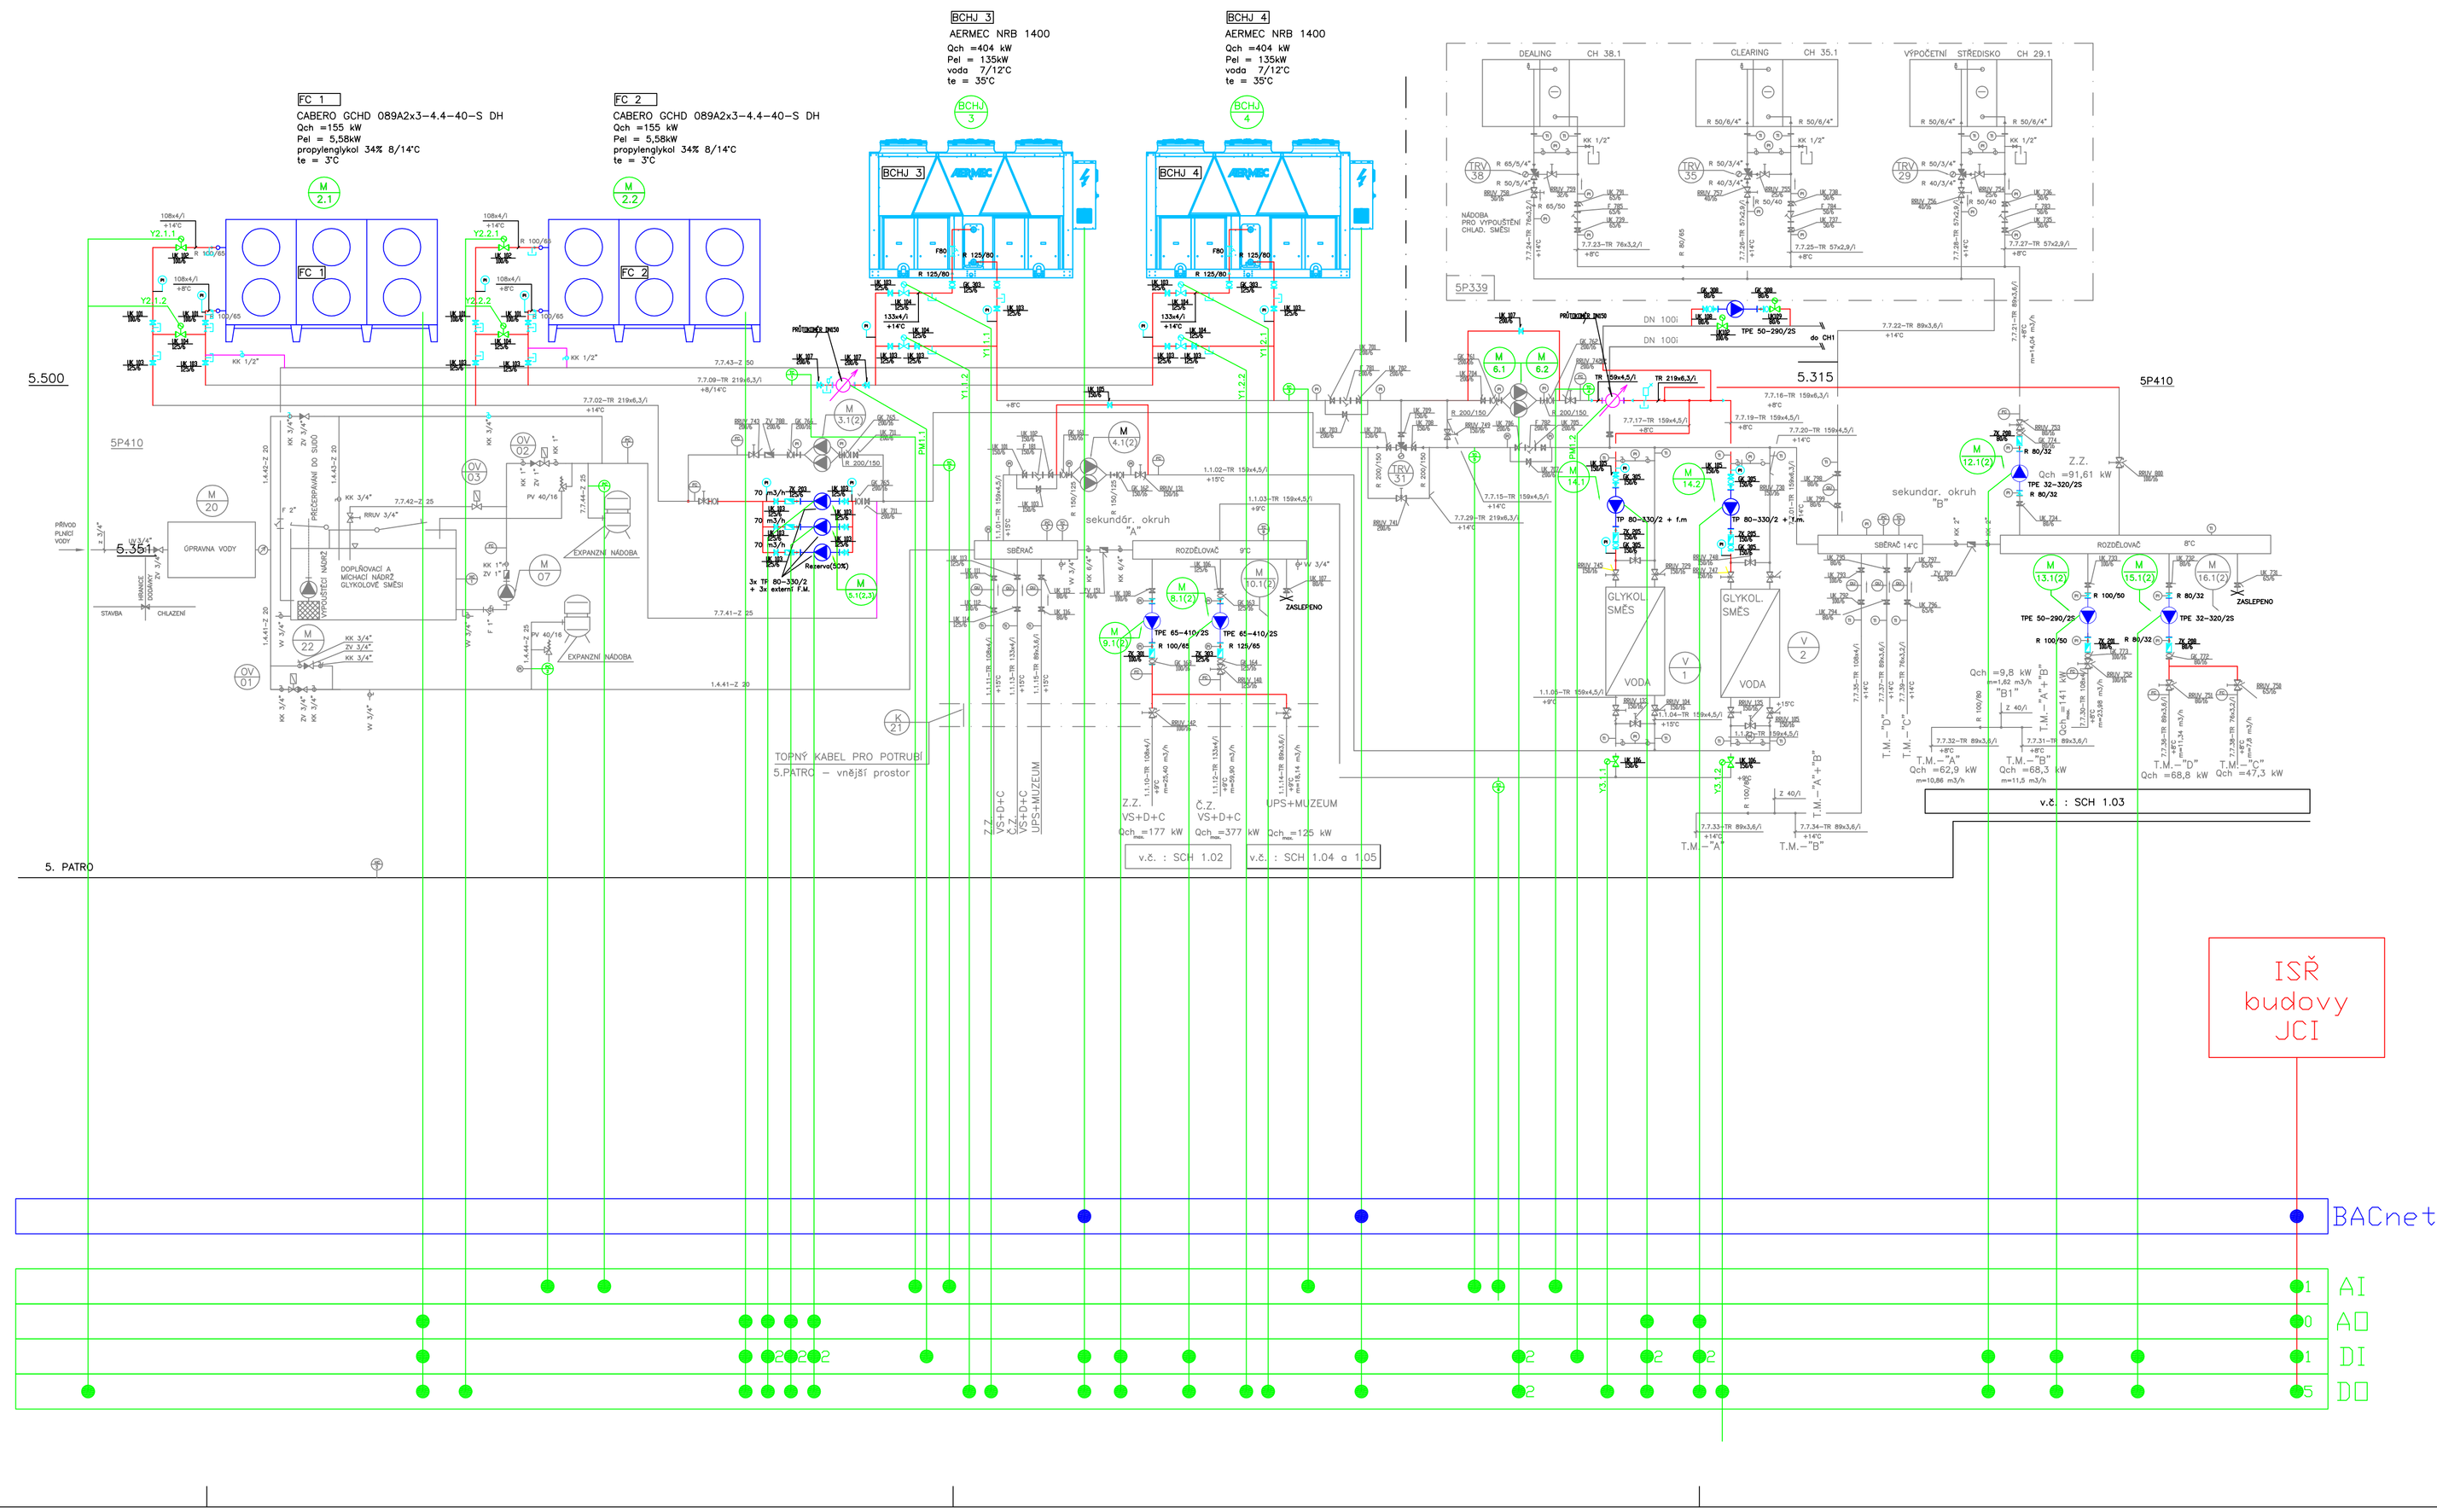

LEGENDA:

popis	značka	název
AOV DN		AUTOMATICKÝ ODVZDUŠŇOVACÍ VENTIL DN["]
KK DN		KULOVÝ KOHOUT DN["]
VV DN		VYPOUŠTĚCÍ VENTIL DN["]
ZV DN		ZPĚTNÝ VENTIL DN["]
UV DN		UZAVÍRACÍ VENTIL DN["]
PV DN PN		POJISTNÝ VENTIL DN[mm] otvír.přetlak[100kPa]
RRUV DN/PN		RUČNÍ REGULAČNÍ A UZAVÍRACÍ VENTIL DN[mm] PN[MPa] S MĚŘENÍM TLAKU, PRŮTOKU, A VYPOUŠTĚNÍM – TA (STAD, STAF) – TA (STAD, STAF)
RRUV DN/PN		RUČNÍ REGULAČNÍ A UZAVÍRACÍ VENTIL DN[mm] PN[MPa]
RRV DN/PN		RUČNÍ REGULAČNÍ VENTIL DN[mm] PN[MPa]
UK DN/PN		UZAVÍRACÍ KLAPKA DN[mm] PN[MPa]
GK DN/PN		GUMOVÝ KOMPENZÁTOR DN[mm] PN[MPa]
F DN/PN		FILTR DN[mm] PN[MPa]
P DN/PN		PŘÍRUBA DN[mm] PN[MPa]
R DN/DN		TROJCESTNÝ REGULAČNÍ VENTIL S EL. POHONEM PŘECHOD DN[mm] /DN[mm]
PN/PN		TEPLOMĚR MÍSTNÍ MANOMETR MÍSTNÍ PN (MPa)/PN (MPa)
		PRŮTOKOMĚR
		DÁLKOVÉ MĚŘENÍ TEPLOTY
		DÁLKOVÉ MĚŘENÍ TLAKU
		HLÍDAČ PRŮTOKU
		HLÍDAČ HLADINY
Z DN/t +t1/t2 °C		ZÁVITOVÁ POTRUBÍ DN["]/IZOLOVANÉ (*) TEPLOTA MÉDIA PŘÍVOD/ZPÁTEČKA [°C]
TR Dxt/t +t1/t2 °C		POTRUBÍ VNĚJŠÍ PRŮMĚR x TLOUŠŤKA (mm)/IZOLOVANÉ (*) TEPLOTA MÉDIA PŘÍVOD/ZPÁTEČKA [°C]
		SMĚR PROUDĚNÍ
		PŘÍRUBOVÝ PRŮTOKOMĚR
XS 1.1		MEZIPŘÍRUBOVÁ UZAVÍRACÍ KLAPKA (DN150) SE SERVOPOHONEM

POZNÁMKA :

NOVÉ PRVKY JSOU KRESLENÉ BAREVNĚ, PŮVODNÍ PRVKY ŠEDĚ

AKTUALIZACE K 1/2015

stavba:
ČNB ČESKÁ NÁRODNÍ BANKA

±0,00 ≡ 196,230 m.n.m.
výškový systém Jadran, souřadnicový systém JTSK
Obnova zdroje chladu CH2
NA PŘÍKOPĚ 28, SENOVÁŽNÉ NÁMĚSTÍ 30, PRAHA 1

číslo kopie:

koordinátor a dodavatel projektových prací DSPS:
SYB s.r.o., +420 246 050 112
Třebonice 119 - Chaby, Praha 5
PSČ 155 00

zpracovatel dílčí části DSPS:
SYB s.r.o., +420 246 050 112
Třebonice 119 - Chaby, Praha 5
PSČ 155 00

druh dokumentace: DSP
Dokum. skutečného provedení
etapa:

zodpovědný projektant: Ing. Ota Čuřín
vypracoval: Bc. Tomáš Hauser
č. zakázky:

část: D1.4. – TECHNIKA PROSTŘEDÍ STAVEB
měřítko: ---

profese: CHLAZENÍ
datum: 1/2015
poč. form.: A1

název přílohy: SCHEMA ZAPOJENÍ – ZDROJ CHLADU CH2
číslo přílohy: S1